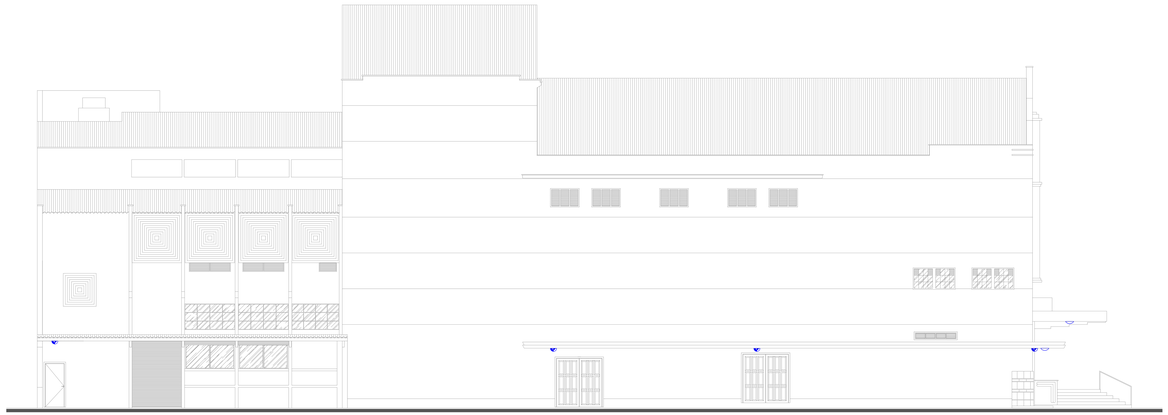

1 FACHADA LATERAL
ESCALA 1:75

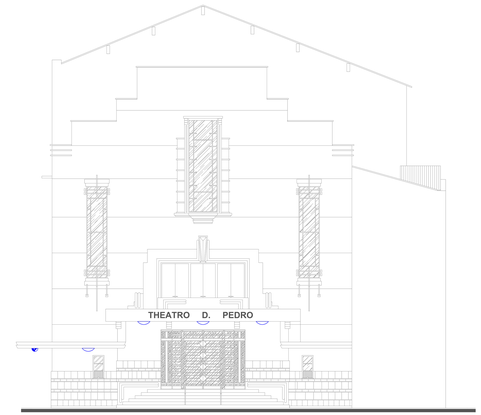

1 FACHADA FRONTAL
ESCALA 1:75

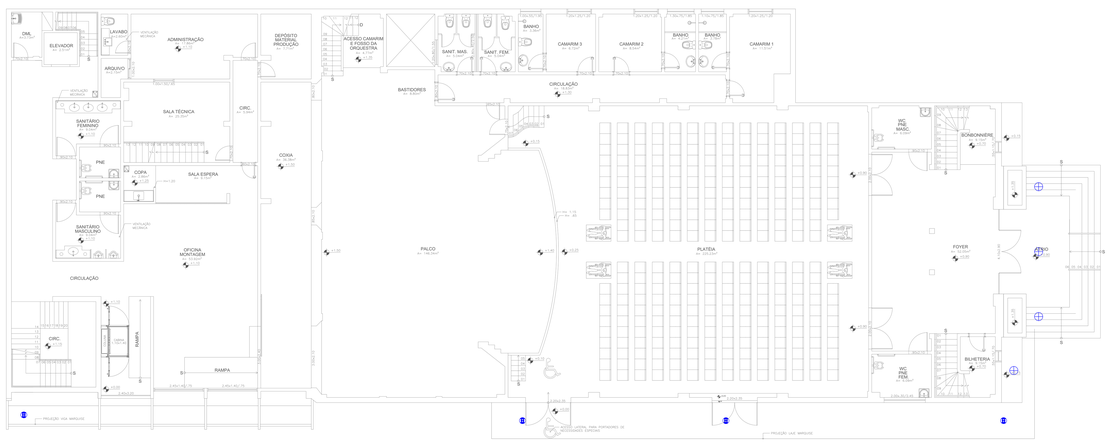

1 PLANTA BAIXA TÉRREO
ESCALA 1:75

PROJETO DE INSTALAÇÕES ELÉTRICAS DO TEATRO DOM PEDRO, SITUADO NA PRAÇA DOS EXPEDICIONÁRIOS, CENTRO, PETRÓPOLIS - R.J.

CONFERIR MEDIDAS NO LOCAL - DIREITOS AUTORAIS RESERVADOS

REVISÃO	DESCRIÇÃO	DATA	
07	-	-	
06	-	-	
05	-	-	
04	-	-	
03	-	-	
02	-	-	
01	-	-	
00	ENVIADO PARA ORÇAMENTO	05/11/2017	CRISTIANO

GM&B ARQUITETURA E CONSTRUÇÃO
Rua Irmãos D'Angelo, 39 sala 02 - Centro - Petrópolis - RJ

PREFEITURA MUNICIPAL DE PETRÓPOLIS
Avenida Koeler, 260 - Centro - Petrópolis - RJ

CLIENTE: PREFEITURA MUICIPAL DE PETRÓPOLIS

PROJETO: THEATRO DOM PEDRO
Praça dos Expedicionários - Centro - Petrópolis/RJ

ASSUNTO: PROJETO DE INSTALAÇÕES ELÉTRICAS
ILUMINAÇÃO DA FACHADA - "AS BUILT"

ENGENHEIRO ELETRICISTA:
FERNANDO DA FONSECA SANTOS - CREA/RJ 197310240I

DESENHO:

FOLHA: 11/11

REVISÃO: R00

DATA: 15/03/2018

ESCALA: 1:50